


藍色線係隔間牆

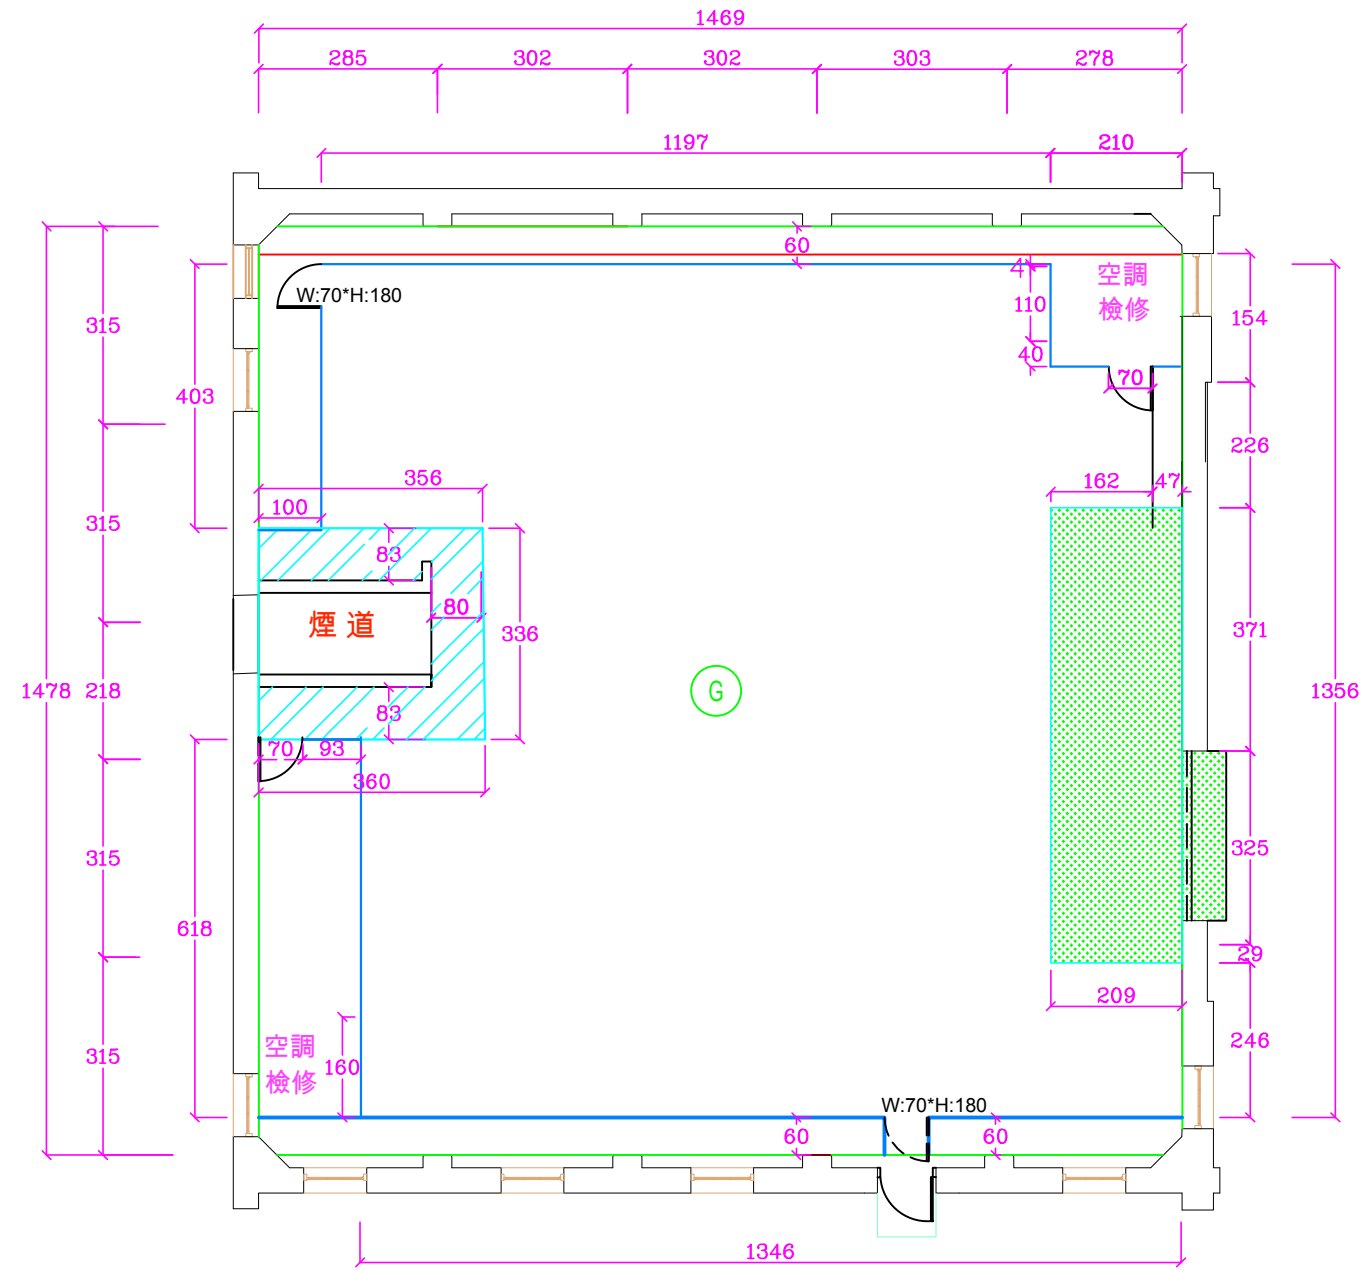

中五B館

工程名稱 隔間尺寸圖	設計	核對	修正記錄	日期	印鑑	圖號	業務編號
	圖名 竣工圖	A1 S:1/50 A3 S:1/100	繪圖	核准		張號	